



**POGOTOWIE
WODOCIAGOWE:**
tel. 994

CENTRALA:
tel. 74 64 88 100

SEKRETARIAT:
tel. 74 84 24 174
fax. 74 66 65 960
e-mail: sekretariat@wpwik.pl

**DZIAŁ HANDLU
I MARKETINGU:**
tel. 74 64 88 132
tel. 74 64 88 182
e-mail: marketing@wpwik.pl

**CENTRUM
OBSŁUGI KLIENTA:**
tel./fax. 74 64 88 175
e-mail: cok@wpwik.pl

KONTO BANKOWE:
Getin Noble Bank S.A.
56000132664233190000001

NIP:
886-26-49-062

REGON:
891404575



Dbamy o jakość
zgodnie z normą ISO 9001:2008

Wałbrzyskie Przedsiębiorstwo Wodociągów i Kanalizacji Sp. z o.o.
Al. Wyzwolenia 39, 58-300 Wałbrzych

zapraszamy na www.wpwik.pl

Wałbrzych, dnia 03.02.2016 r.

Nasz znak: **NIT-123/699/2016**

Wnioskodawca:
KOLEKTOR -SERWIS
64-100 Leszno
ul. Kmicica 69

dot. : zwiększenie zapewnienia odbioru ścieków oraz warunków technicznych przyłączenia dla zadania pod nazwą „Budowa systemu oczyszczania ścieków w miejscowości Struga Lubomin w gminie Stare Bogaczowice”

Wałbrzyskie Przedsiębiorstwo Wodociągów i Kanalizacji spółka z o.o. w Wałbrzychu działając w imieniu Wałbrzyskiego Przedsiębiorstwa Wodociągów i Kanalizacji wyraża zgodę na odbiór ścieków bytowo-gospodarczych w ilości :

Qśr.dob = 250,0 m3/d, Qmax.dob. = 320,0 m3/d,

tj. zgodnie z potrzebami jakie zostały określone we wniosku dla zadania pod nazwą” Budowa systemu oczyszczania ścieków w miejscowości Struga Lubomin w gminie Stare Bogaczowice”
Różnicę należy uwzględnić w realizowanym przez Waszą firmę w projekcie.

Ko.:

NIT-aa

Gabriela Szyrniszewska

Z upoważnienia
Zarządu Wałbrzyskiego Przedsiębiorstwa
Wodociągów i Kanalizacji Sp. z o.o.

Jerzy Ptak
Kierownik Działu Rozwoju i Inwestycji



**POGOTOWIE
WODOCIĄGOWE:**
tel. 994

CENTRALA:
tel. 74 64 88 100

SEKRETARIAT:
tel. 74 84 24 174
fax. 74 66 65 960
e-mail: sekretariat@wpwik.pl

**DZIAŁ HANDLU
I MARKETINGU:**
tel. 74 64 88 132
tel. 74 64 88 182
e-mail: marketing@wpwik.pl

**CENTRUM
OBSŁUGI KLIENTA:**
tel./fax. 74 64 88 175
e-mail: cok@wpwik.pl

KONTO BANKOWE:
Getin Noble Bank S.A.
52156000132664233190000001

NIP:
886-26-49-062

REGON:
891404575



Dbamy o jakość
zgodnie z normą ISO 9001:2008

**Wałbrzyskie Przedsiębiorstwo Wodociągów i Kanalizacji Sp. z o.o.
Al. Wyzwolenia 39, 58-300 Wałbrzych**

zapraszamy na www.wpwik.pl

Nasz znak: NI/1613/7905/2015

Wałbrzych 16.09.2015r.

Wnioskodawca
Kolektor Serwis
ul. Kmicica 69
64 – 100 Leszno

Dot.: zapewnienia odbioru ścieków oraz warunków technicznych dla zadania pod nazwą : Budowa systemu oczyszczania ścieków w miejscowości Struga i Lubomin w gminie Stare Bogaczowice.

Na podstawie dokonanej analizy możliwości świadczenia usług wodociągowo-kanalizacyjnych w rejonie planowanego przedsięwzięcia informujemy, że będące w posiadaniu WPWiK Sp. z o.o. urządzenia kanalizacji sanitarnej umożliwiają od daty niniejszego pisma odbiór ścieków bytowo-gospodarczych.

Działając w imieniu Wałbrzyskiego Związku Wodociągów i Kanalizacji zapewniamy odbiór ścieków bytowo-gospodarczych w ilości:

Q_{sr.dob.} = 220 m³/d

Q_{max.dob.} = 250 m³/d

tj. w ilościach jakie zostały podane we wniosku dla potrzeb zadania pod nazwą: Budowa systemu oczyszczania ścieków w miejscowości Struga i Lubomin w gminie Stare Bogaczowice.

Trasę i miejsce lokalizacji podziemnych urządzeń kanalizacji sanitarnej podano w oparciu o aktualną mapę zasadniczą dostarczoną przez inwestora i inwentaryzację geodezyjną powykonawczą będącą w zasobach archiwalnych WPWiK Sp. z o.o. Ponieważ czasami zdarza się, że stan faktyczny w terenie odbiega od sytuacji przedstawionej na geodezyjnych planach sytuacyjno-wysokościowych budowę przyłącza do nieruchomości (posesji) należy rozpocząć od próbnych wykopów mających na celu ustalenie (potwierdzenie) rzeczywistego usytuowania istniejących urządzeń kanalizacji sanitarnej.


W przypadku wystąpienia różnic pomiędzy stanem rzeczywiście istniejącym w terenie a stanem projektowanym należy niezwłocznie powiadomić jednostkę projektową o stwierdzonej sytuacji celem dokonania korekty zaprojektowanych rozwiązań. Zapewnienie odbioru ścieków oraz warunki techniczne do projektowania (określone w załączniku nr 1 i nr 2) tracą moc po upływie 2 lat od daty ich wydania.

Integralną częścią niniejszego pisma są:

- 1) Warunki techniczne przyłączenia nieruchomości do sieci kanalizacji sanitarnej – zał. 1,
- 2) Kopia mapy zasadniczej z zaznaczoną linią koloru czerwonego trasą kolektora sanitarnego – zał. 2.

STARSZY REFERENT
Gabriela Szyniszewska

Z upoważnienia Zarządu Wałbrzyskiego
Przedsiębiorstwa Wodociągów i Kanalizacji Sp. z o.o.
Janusz Kuc
STARSZY INSPEKTOR NADZORU
Działu Rozwoju i Inwestycji

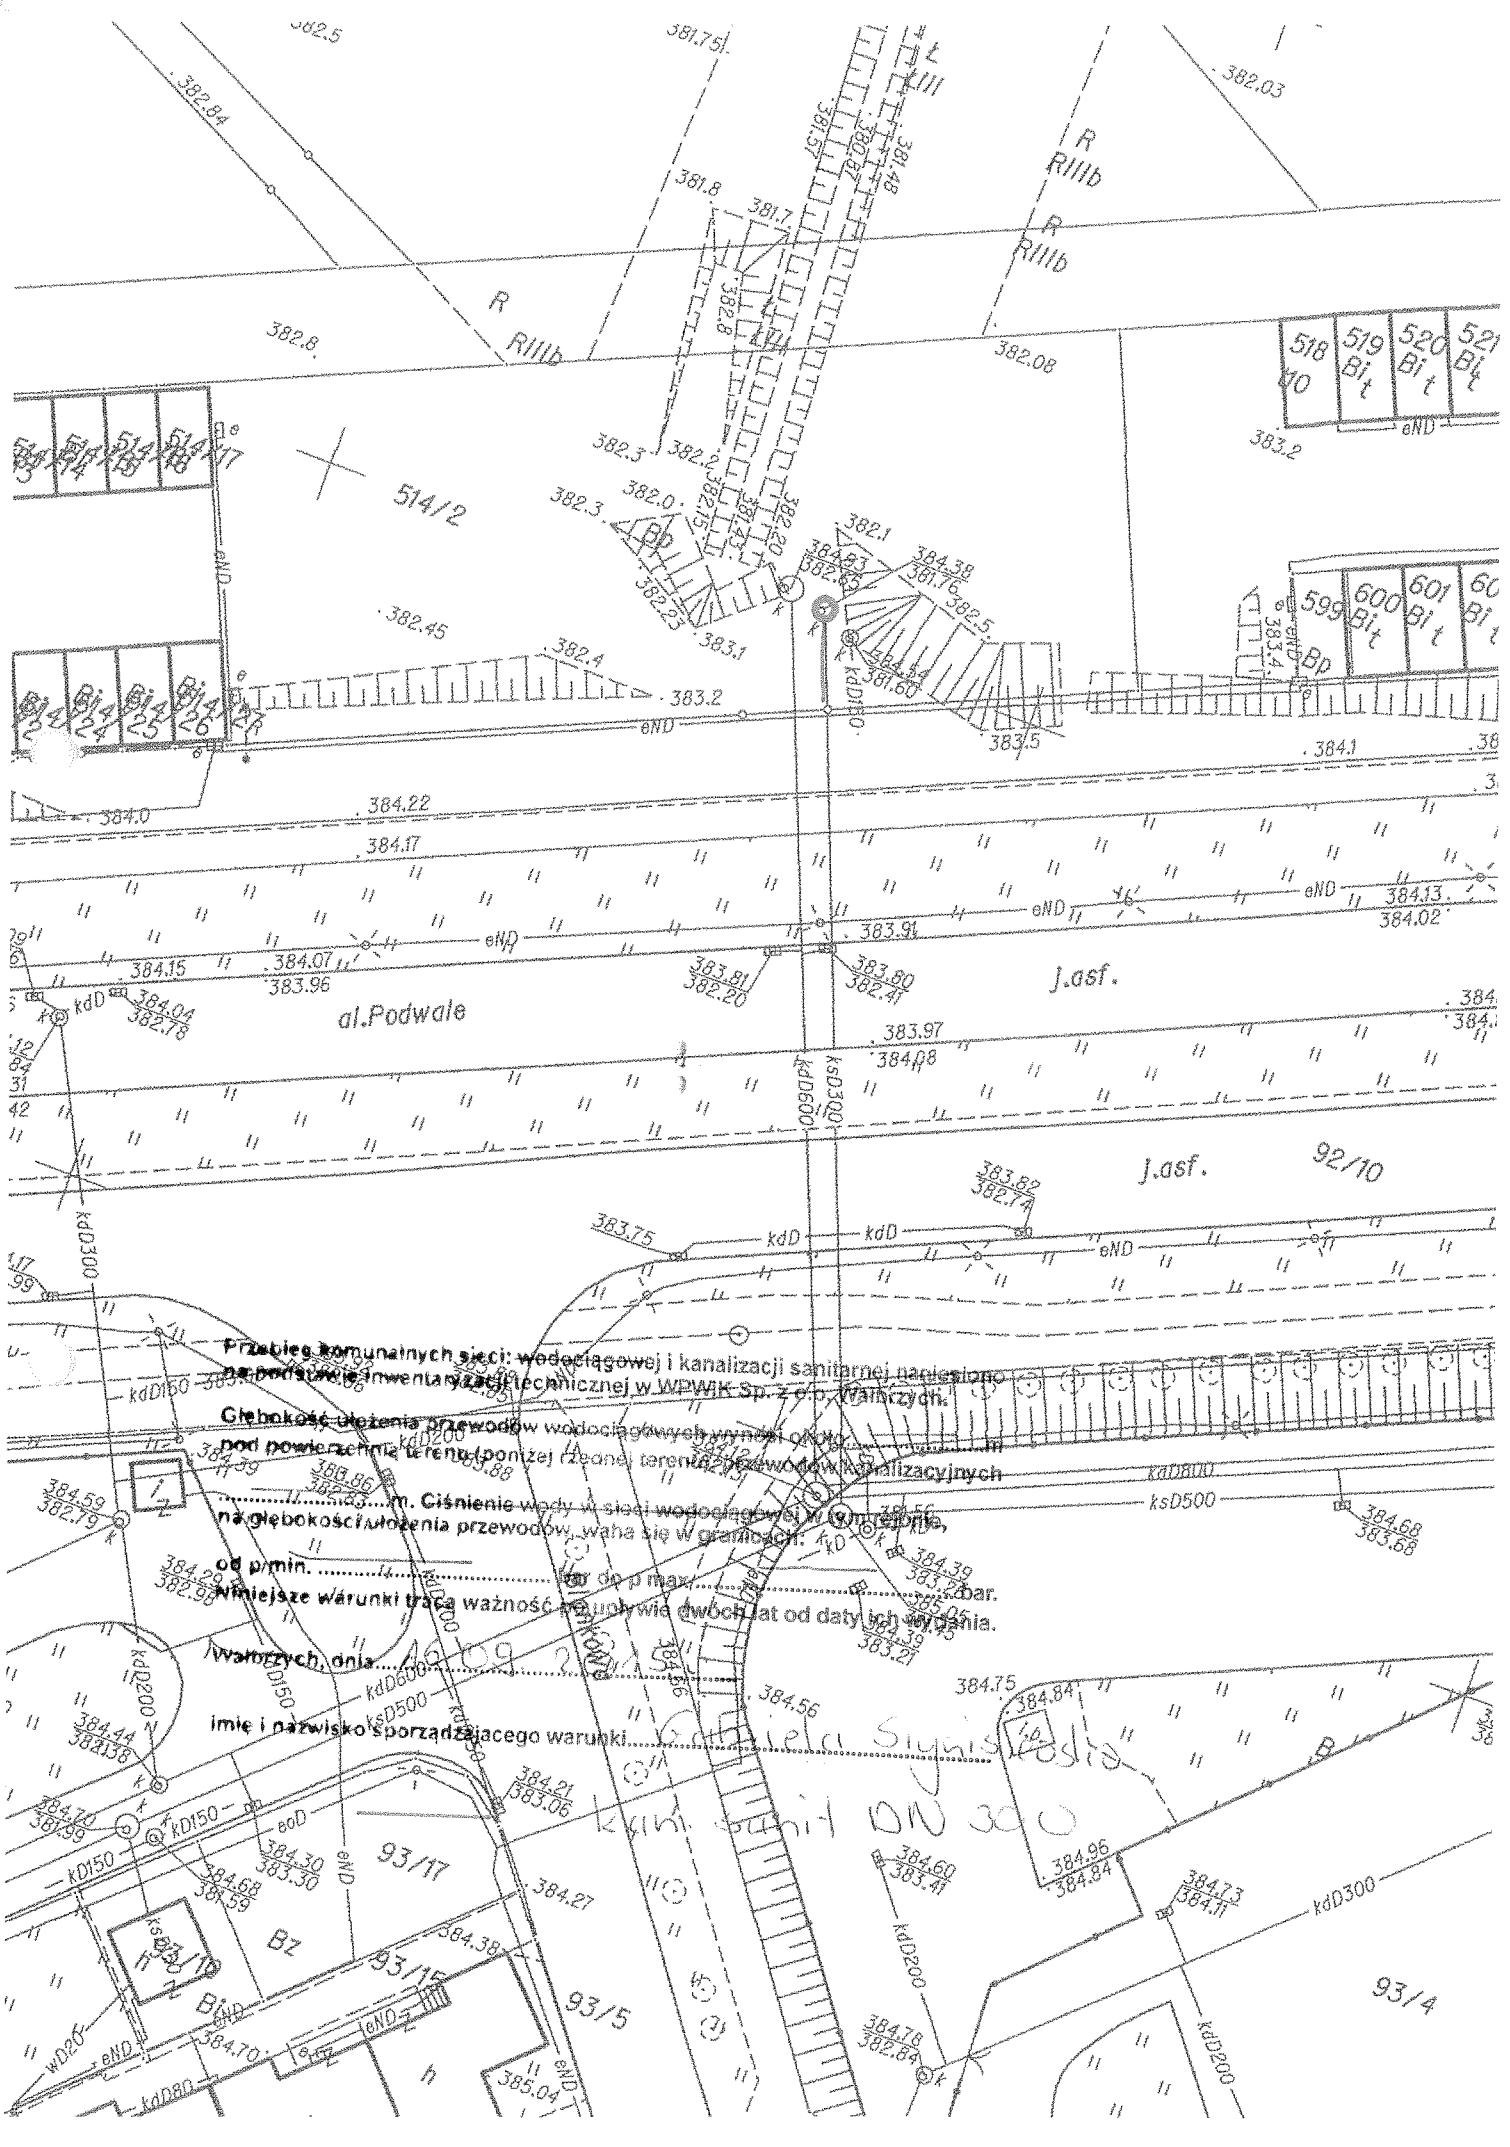



.....m. Ciśnienie wody w sieci wodociągowej w tym miejscu, na głębokości ułożenia przewodów, waha się w granicach: od p.min. do p.max. bar.


Imię i nazwisko sporządzającego warunki: ...

... 93/17 93/15 93/5 93/4